


# BLOCK 10



المملكة العربية السعودية  
أمانة جدة  
الإدارة العامة للإشراف والتنفيذ

المطور / شركة ساني العامرية

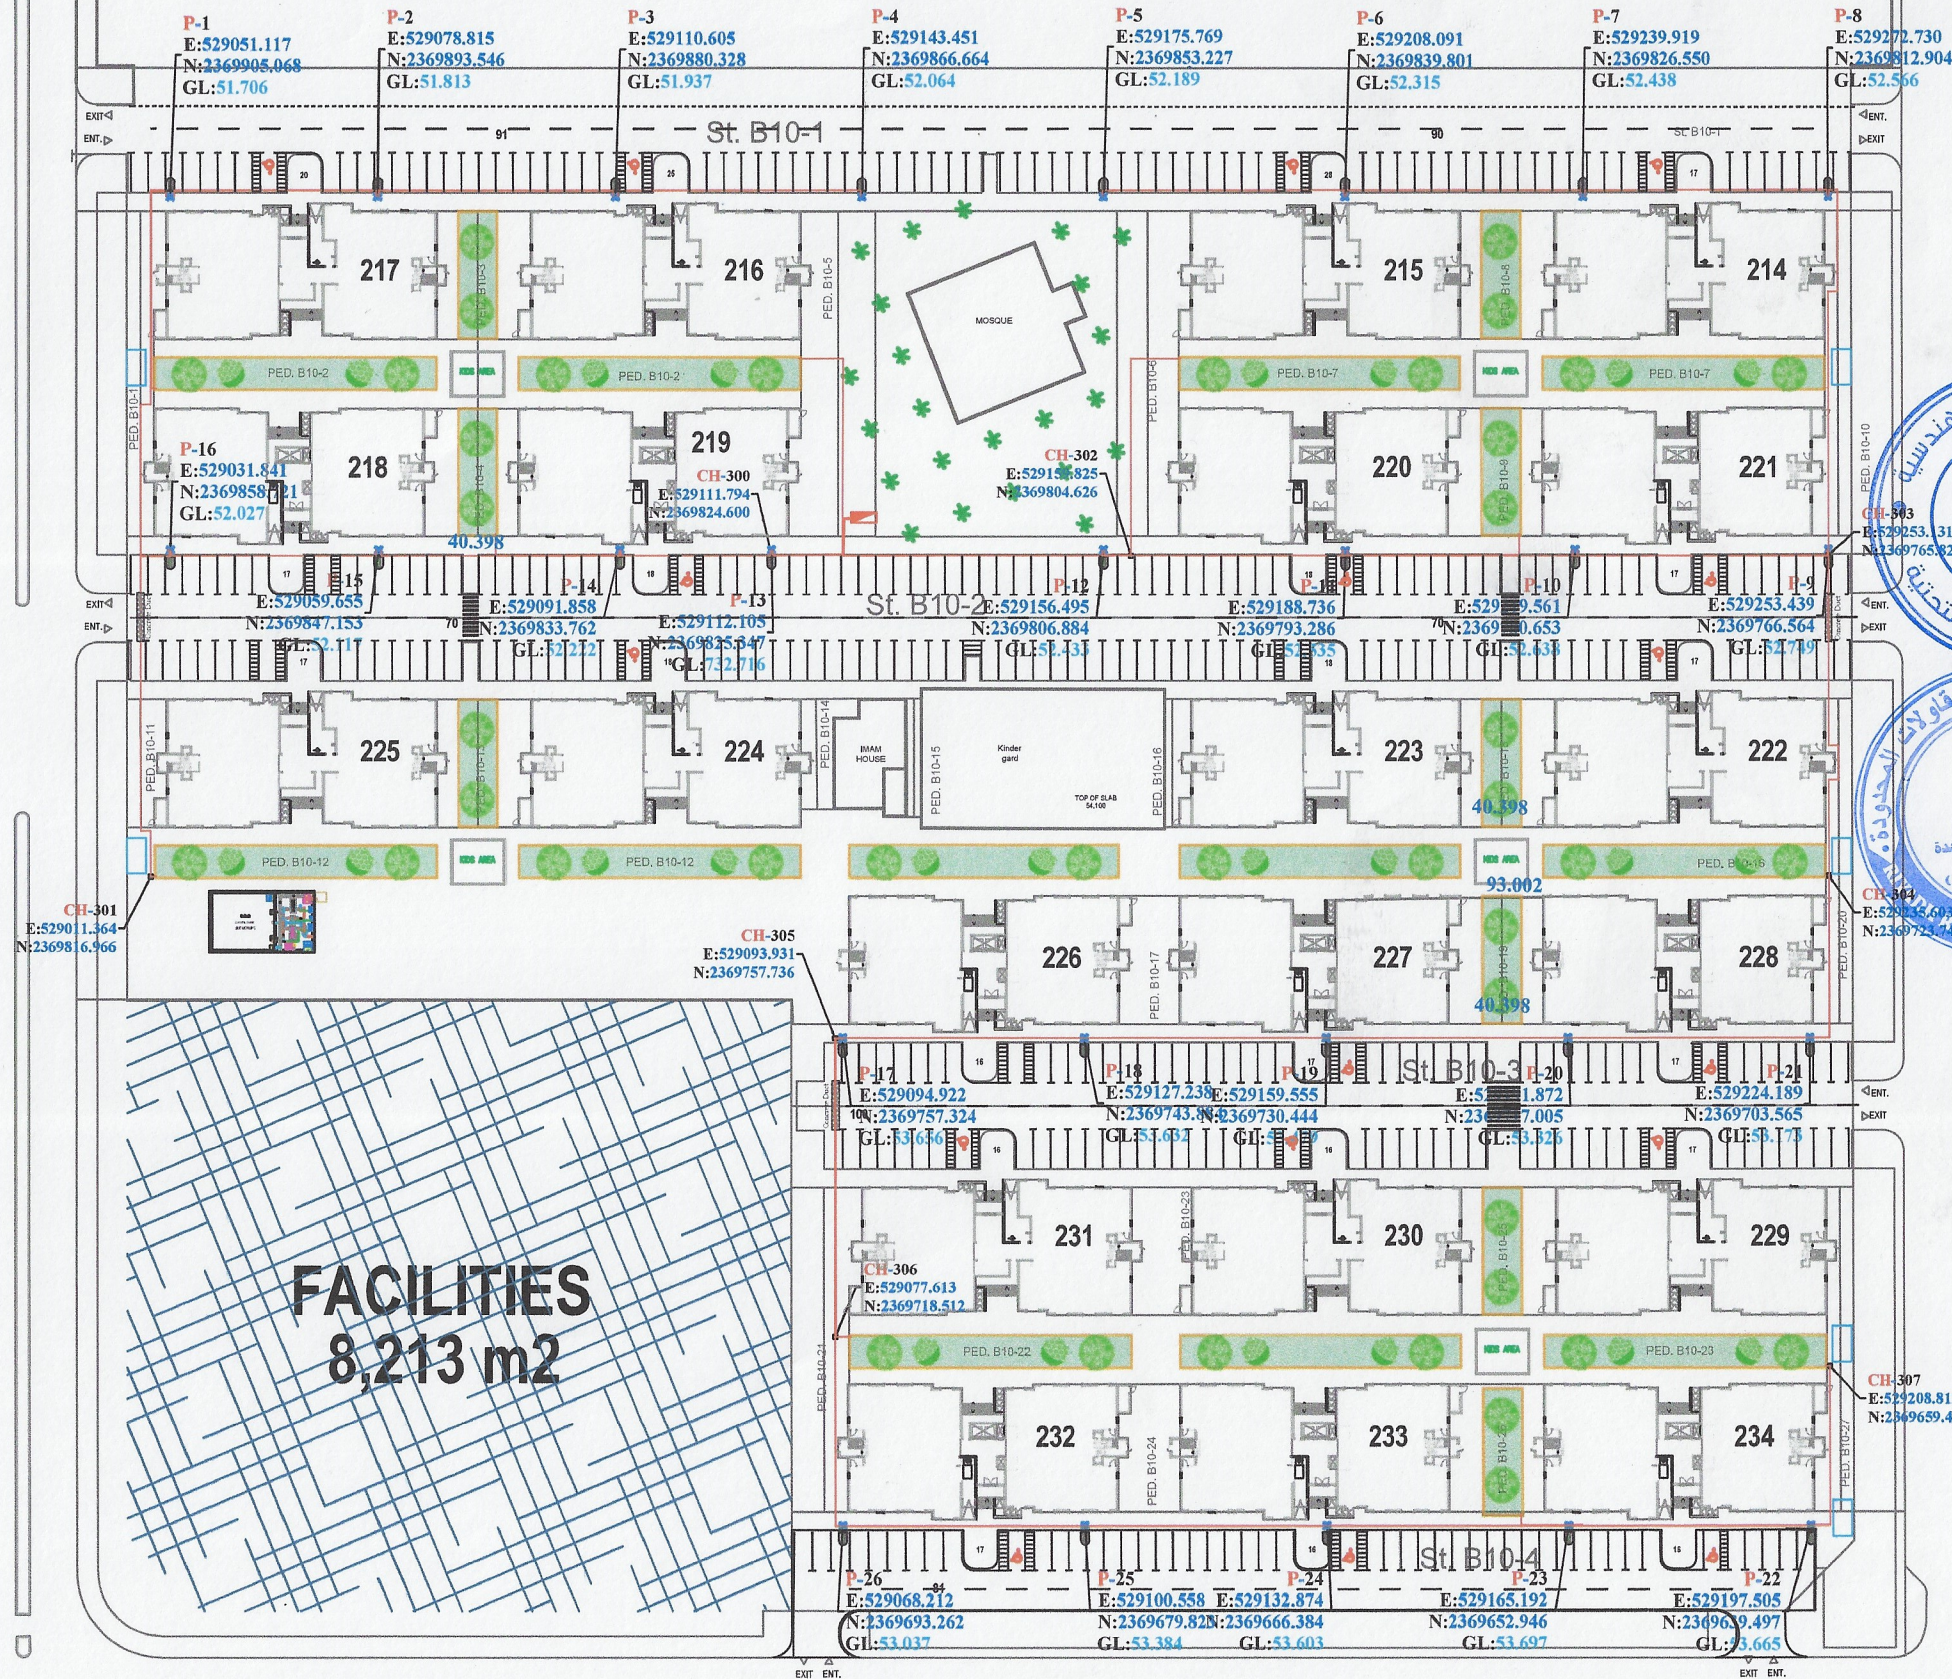

الاستشاري العام / الأبنية للاستشارات الهندسية



الاستشاري / مكتب رمك للاستشارات الهندسية



المقاول / شركة طرق الرياض للمقاولات



المفاتيح

| المحطات                                     |  | الرمز                                                                                 | العدد |
|---------------------------------------------|--|---------------------------------------------------------------------------------------|-------|
| لوحة ادارة ( ١٠٠ امبير ) جهد ٢٢٠ / ٣٨٠ فولت |  |  | ١     |

| الفيض الضوئي (متر) |  | الارتفاع   | النوع | الرمز                                                                                 | العدد |
|--------------------|--|------------|-------|---------------------------------------------------------------------------------------|-------|
| ٢٥٠                |  | عمود ١ متر | مربع  |  | ٣٦    |

الكابلات

| الرمز | النوع | المقاس | الطول |
|-------|-------|--------|-------|
|       |       |        |       |

Asbuilt lighting block 10

P.N:

PLAN